


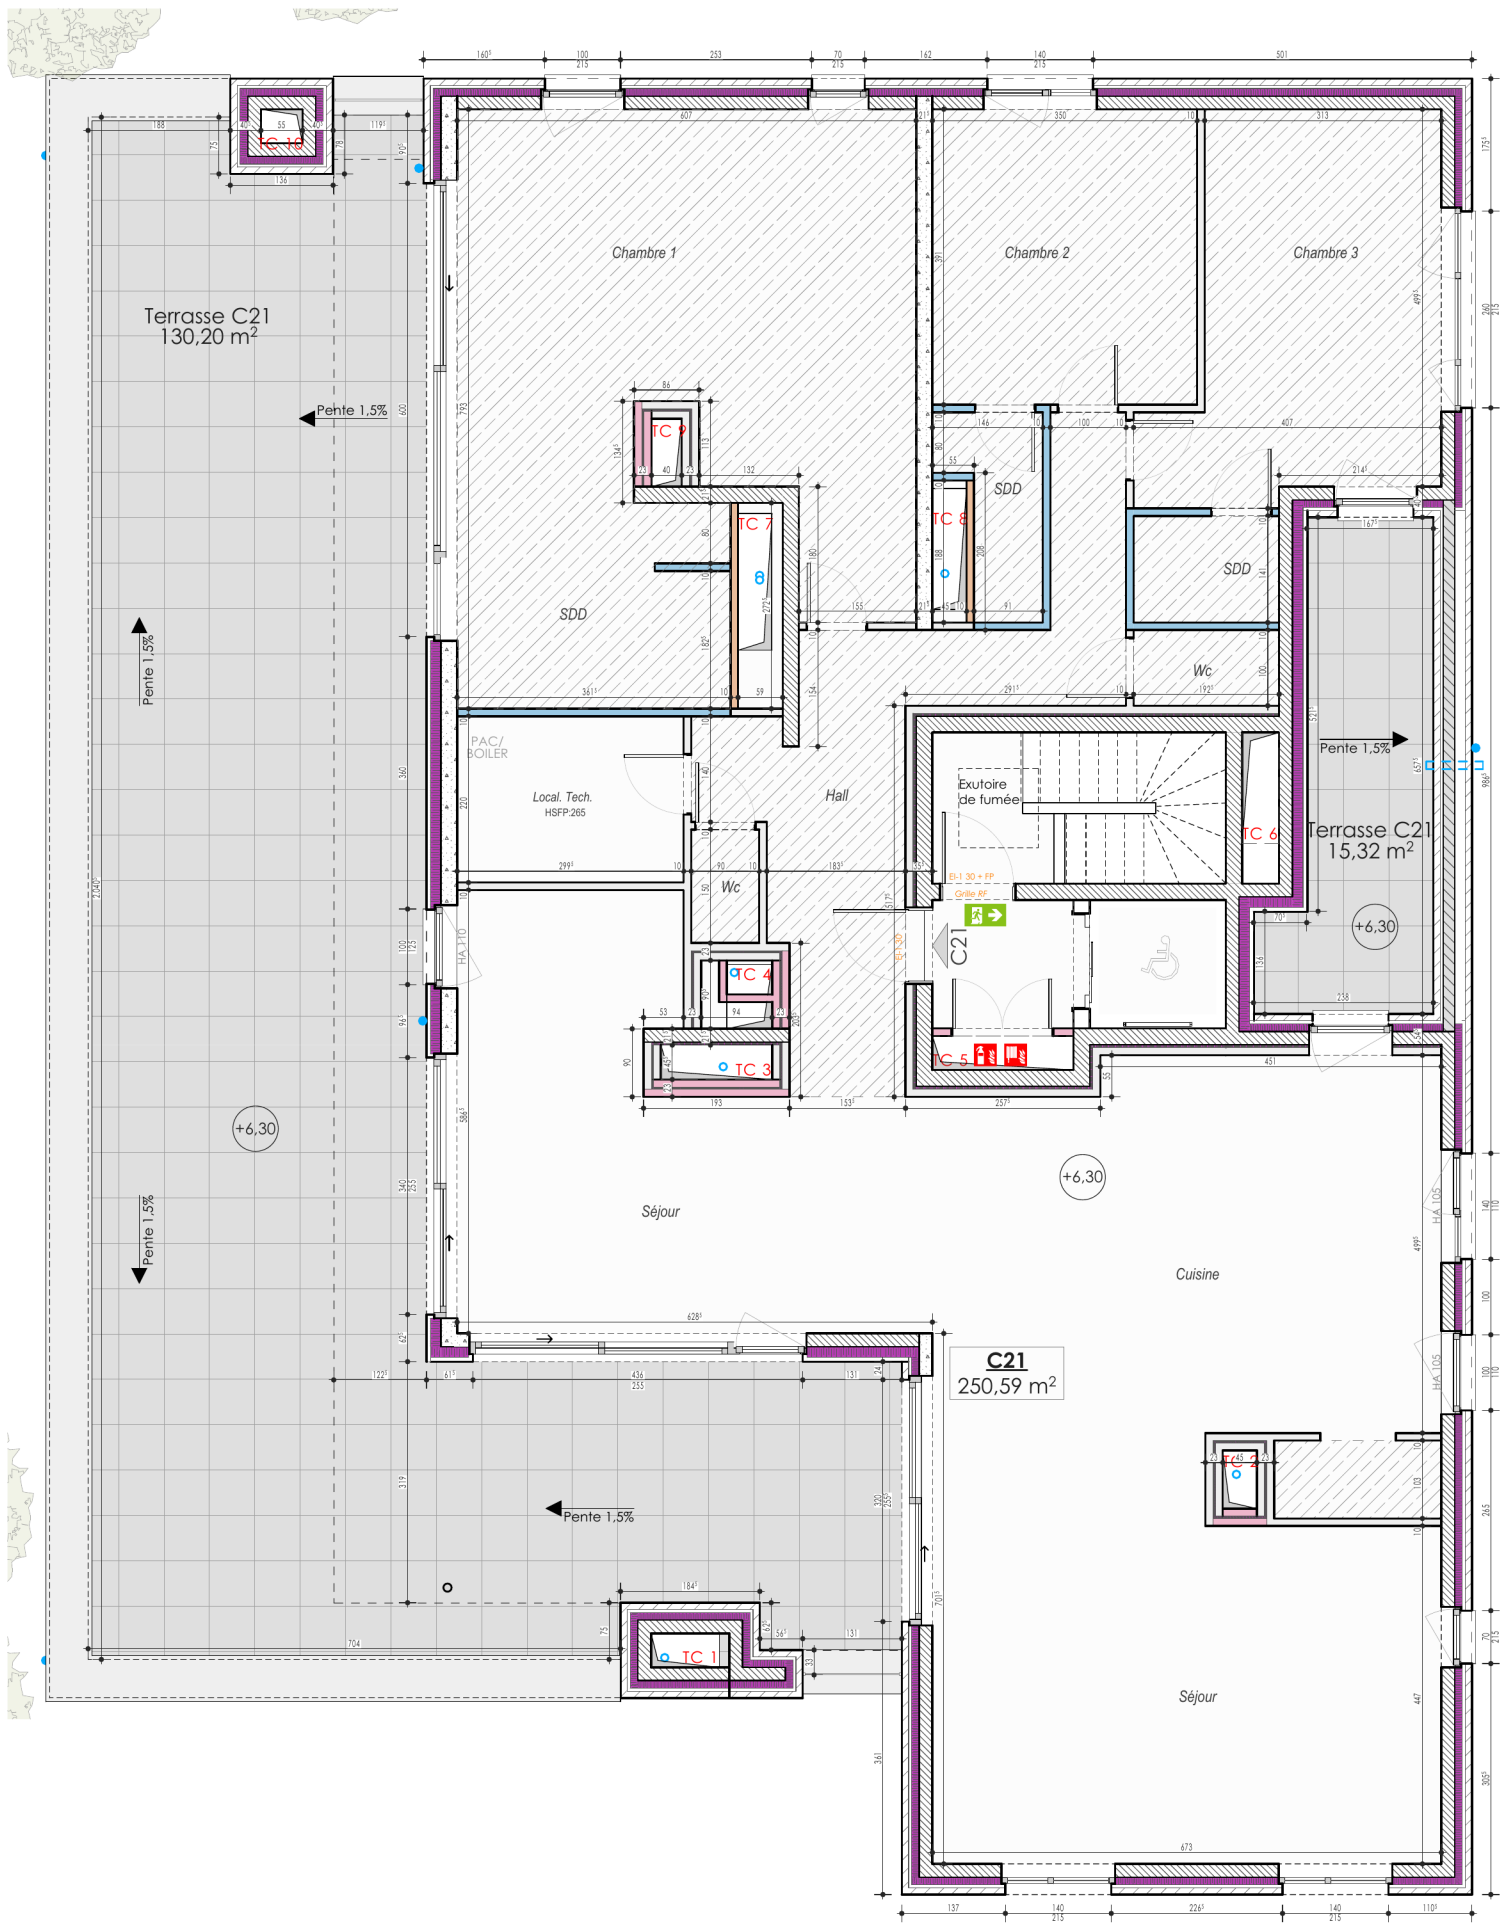

**Légende gros-œuvre :**

|                                                                                     |                      |                                                                                     |                  |                                                                                       |                        |                                                                                       |                              |                                                                                       |                                                                                            |
|-------------------------------------------------------------------------------------|----------------------|-------------------------------------------------------------------------------------|------------------|---------------------------------------------------------------------------------------|------------------------|---------------------------------------------------------------------------------------|------------------------------|---------------------------------------------------------------------------------------|--------------------------------------------------------------------------------------------|
|  | Bloc béton           |  | Isolation rigide |  | Béton armé préfabriqué |  | Béton cellulaire             |  | Cloison en carreau de plâtre<br>2 <sup>ème</sup> phase G.T./ 2 <sup>ème</sup> phase HYDRO. |
|  | Bloc silico-calcaire |  | Béton armé       |  | Béton mousse           |  | Cloison en carreau de plâtre |  | Cloison en carreau de plâtre<br>HYDRO                                                      |

|                                                                          |                                 |                                                                  |                       |
|--------------------------------------------------------------------------|---------------------------------|------------------------------------------------------------------|-----------------------|
| Sauf indication ponctuelle éventuelle : Hauteur sous plafond brute : 300 | Hauteur sous faux-plafond : 275 | Hauteur baies G.O. Porte palière / Porte intérieures : 216 / 214 | HA : hauteur d'allège |
| <b>BON POUR ACCORD ET EXECUTION</b>                                      |                                 |                                                                  |                       |

té: APPART. C21 (Niv.2)

|            |                            |    |   |                           |
|------------|----------------------------|----|---|---------------------------|
| 24/05/2022 | DATE ETABLISSEMENT DU PLAN | 00 | X | N° dossier : AIRPUR02     |
| 30/11/2023 | PLAN AS BUILT              | 01 |   | Code EPL : AIR03C21       |
|            |                            |    |   | Echelle : 1:100           |
|            |                            |    |   | Surface Vente : 250,59 m² |